


	CANTIDAD	LIBRAS	KILOGRAMO	TIPO DE SERVICIO	AGENTE EXTINTOR
	1	120		BC	AFFF
	7	20		BC	CO2
	1	10		ABC	FE-36
	2		10	K	K-GUARD
	3		10	ABC	PQS
	1		2	ABC	PQS
	2		1	ABC	PQS
	15	20		ABC	PQS
	6	20		BC	PQS
	3	27		BC	PQS
	5	125		BC	PQS

1	Snack Sala de Control	PQS	ABC
2	Sala de Control	CO2	BC
3	Pasillo Taller (oeste)	PQS	ABC
4	Pasillo Taller (este)	PQS	ABC
5	Central de A/A (Exterior)	PQS	ABC
6	Almacen A (Exterior)	PQS	ABC
7	Pasillo Cocina (exterior) SUR	PQS	ABC
8	Pasillo Dormitorios 1 y 2 SUR	PQS	ABC
9	Pasillo Dormitorios 5 y 6 NORTE	PQS	ABC
10	Pasillo de Comedor (Externo) ESTE	PQS	ABC
11	Pasillo de Lavandería NORTE	PQS	ABC
12	Pasillo Sala Vip SUR operadores (Dormitorio #2)	PQS	ABC
13	Pasillo Sala Vip SUR operadores (Dormitorio #3)	PQS	ABC
14	Churrasquera	K-GUARD	A-K
16	Almacen C	PQS	ABC
17	Estacionamiento Tractores	PQS	BC
22	Sala de Transferencia Generadores (Exterior)	CO2	BC
23	Gas cooler M5023/M5021 (lado sur)	PQS	BC
24	Sala de Baterías (lado norte)	CO2	BC
25	Pasillo Generadores (Externo, sur)	CO2	BC
26	Pasillo CCM-Sala de Baterías (sur)	CO2	BC
27	Skid de Regulacion y Generadores	PQS	BC
28	Scrubber	PQS	BC
30	Tanque de Almacenamiento T-1070	PQS	BC
31	Cromatografo	PQS	BC
32	Gas cooler M5010/M5012 (lado sur)	PQS	BC
33	Oil cooler TC- 5020	PQS	BC
34	Gas cooler M5020/M5022 (lado norte)	PQS	BC
35	Oil cooler TC- 5010	PQS	BC
36	Gas cooler M5011/M5013 (lado norte)	PQS	BC
37	TC-5010 lado sur	PQS	BC
38	TC-5010 lado oeste	CO2	BC
39	TC-5020 lado sur	PQS	BC
40	TC-5020 lado este	CO2	BC
41	Deposito de Basura	PQS	ABC
44	Cocina (Interior)	K-GUARD	A-K
45	Sala de compostaje	PQS	ABC
46	Pasillo Caseta de portería	FE-36	ABC
47	Sala VIP operadores lado norte	PQS	ABC
52	Camioneta Hilux 2502-BIY	PQS	ABC
54	Tractor Jhon Deere Pequeño	PQS	ABC
56	Compresor tornillo	PQS	BC
58	Domo de Contratista	PQS	ABC
59	Tractor Jhon Deere	PQS	ABC
61	Banco de carga	AFFF	BC
62	Exterior sala TC-5010 lado soplador de cabina M-5003	PQS	ABC

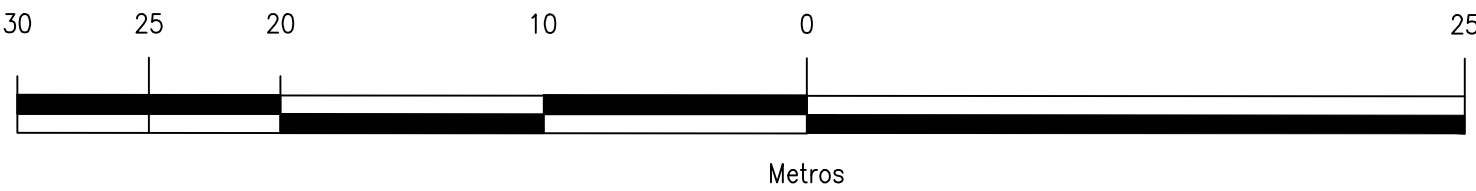

Av. Virgen De Cotoca Km 41/2 dentro de la Urb. Bella Vista # 69  
Tel.: 591-3-3649693 - Cel.: 78182812  
Correo: roberto.romero@firemaster.us  
Página web: www.firemasterstf.com  
Santa Cruz de la Sierra - Bolivia

FECHA	DIBUJO	REVISO	APROBO	REV. N°	DESCRIPCION
22/06/2015	A. Olay	R. Romero	R. Romero	1	Para Revisar
03/02/2016	Edm. A. Pita	R. Romero	M. Canchares	2	Revisar Conforme edición

TRANSPORTE DE GAS NATURAL  
GERENCIA DE OPERACIONES  
SANTA CRUZ - BOLIVIA

PLANOS AS BUILT ESTACIONES GTB

ESTACION DE COMPRESION CHIQUITOS

SISTEMA CONTRA INCENDIOS

PLANO GENERAL

ESCALA : 1 : 250

FECHA : 22/06/2015