


COLOR	CANTIDAD	LIBRAS	KILOGRAMOS	AGENTE EXTINTOR	TIPO DE SERVICIO	DISPONIBLE
	1		50	AFFF	ABC	SI
	6	20		CO2	BC	SI
	1	10		FE-36	ABC	SI
	2	20		A-K	K	SI
	5	30		PQS	ABC	SI
	3	1		PQS	ABC	SI
	12	20		PQS	ABC	SI
	5	125		PQS	BC	SI
	6	20		PQS	BC	SI
	3	30		PQS	BC	SI




DISTRIBUCION DE EXTINTORES SEGÚN CARGA DE FUEGO - ESTACION IZOZOG


Item	Ubicación	Agente Extintor	Tipo de Servicio
1	Sala de Control	FE-36	ABC
2	Fuera Edificio Sala de Control lado N. E.	PQS	ABC
3	Cafetería edificio de sala control	PQS	ABC
4	Fuera Edificio Sala de Control lado N. O.	PQS	ABC
5	Pasillo Sala de Control	PQS	ABC
6	Pasillo Sala de Control	PQS	ABC
7	Fuera Almacen " C " lado norte	PQS	ABC
8	Zona de Parqueo de Vehiculos	PQS	BC
9	Dormitorios Especialistas lado Sur	PQS	ABC
10	Dormitorios Especialistas lado norte	PQS	ABC
11	Dentro del comedor	PQS	ABC
12	Dormitorio Catering lado Sur	PQS	ABC
13	Dormitorio Visitas lado Norte	PQS	ABC
14	CCM-UPS externo lado Sur	CO2	BC
15	Tk Condensado.-Calentador	PQS	BC
16	Gas Cooler TC-5010 lado Norte	PQS	BC
17	Generadores externo lado Sur	CO2	BC
18	Pasillo Compresores de Aire.	PQS	BC
19	Gas Cooler TC-5010 lado Sur	PQS	BC
20	UPS-CCM externo lado Norte	CO2	BC
21	Gas Cooler TC-5020 lado Sur	PQS	BC
22	Gas Cooler TC-5020 lado Norte	PQS	BC
23	Carpa Igbo lado este (Domo)	PQS	ABC
24	Sala de Transfencia Ext. lado norte	CO2	BC
25	Edificio de TC's lado Este 5020	CO2	BC
26	Enfriador de Aceite TC' 5020	PQS	BC
27	Enfriador de Aceite TC' 5010	PQS	BC
28	Edificio de TC's lado Oeste 5010	CO2	BC
29	Edificio de TC's lado Sur 5010	PQS	BC
30	Edificio de TC's lado Sur 5020	PQS	BC
31	Zona de Generadores Ext. Lado Sur	PQS	BC
33	Lado del Medidor Ultra - sonico	PQS	BC
34	Nueva Vivienda pasillo Sur	PQS	ABC
35	Nueva Vivienda pasillo Sur	PQS	ABC
36	Nueva Vivienda pasillo Norte	PQS	ABC
37	Caseta de Residuos Sólidos lado sur	PQS	ABC
39	Churrasquera lado Oeste	LAFE	A-K
40	Comedor pasillo interior lado Norte	LAFE	A-K
41	Planta PDA	PQS	ABC
42	Vehiculo Estación	PQS	ABC
43	Área Scrubber y Patin de Gas Comb.	PQS	BC
44	Tractor	PQS	ABC
45	TK de Combustible y Sala de Lubricantes	AFFF	ABC
46	Tractor Jhon Deere	PQS	ABC

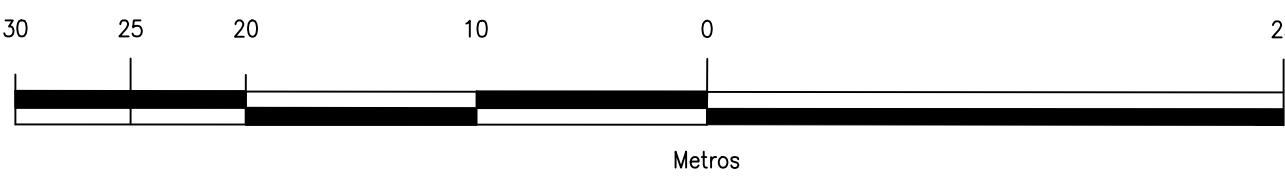

Av. Virgen De Cotoca Km 41/2 dentro de la Urb. Bella Vista # 69
Tel.: 591-3-3649693 - Cel.: 78182812
Correo: roberto.romero@firemaster.us
Página web: www.firemasterst.com
Santa Cruz de la Sierra - Bolivia

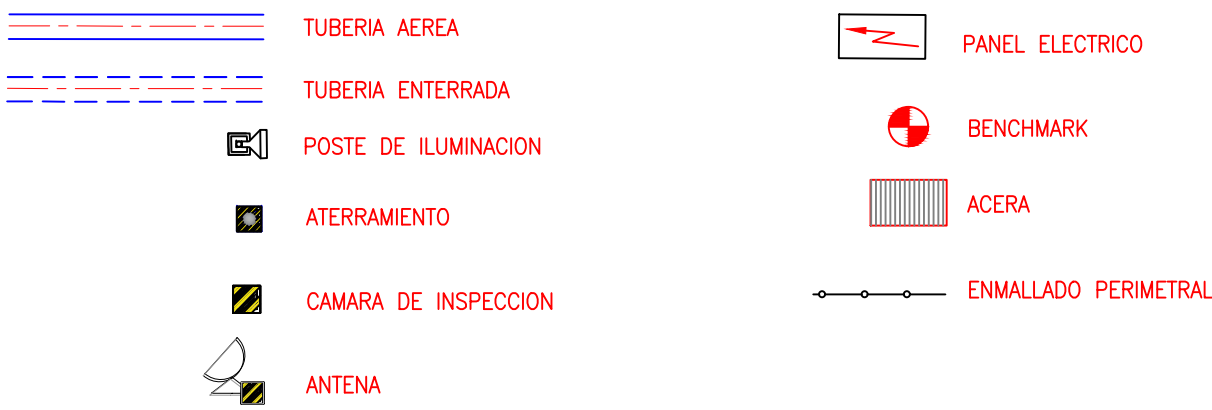

FECHA	DIBUJO	REVISO	APROBO	REV. N°	DESCRIPCION
22/06/2015	A. Olay	R. Romero	R. Romero	1	Para Revisar
03/03/2019	Envi A. Pate	R. Romero	M. Camacho	2	Revisión conforme Estación



TRANSPORTE DE GAS NATURAL
GERENCIA DE OPERACIONES
SANTA CRUZ - BOLIVIA

PLANOS AS BUILT ESTACIONES GTB

ESTACION DE COMPRESION IZOZOG

SISTEMA CONTRA INCENDIOS

PLANO GENERAL

ESCALA : 1 : 250

FECHA : 22/06/2015