

1.- Las medidas están expresadas en milímetros a menos que indique la unidad.

## NOTAS GENERALES

**DIN A3 = 297 mm x 420 mm**

[illegible]

TRANSPORTE DE GAS NATURAL  
GERENCIA DE OPERACIONES  
SANTA CRUZ - BOLIVIA

**SERVICIO DE ESTUDIO DE INGENIERIA A DISEÑO  
FINAL PARA LA ADECUACION DEL SISTEMA DE  
AGUAS GRISES Y NEGRAS TUCAVACA KP 226**


GOBIERNO AUTONOMO INDIGENA CHARAGUA IYAMBAE

## DISEÑO DE TANQUE SEPTICO

### PLANOS EN PLANTA Y CORTES

ESCALA :	Indicada
----------	----------

PLANO Nº :	ENE-PRY-CI-PL/DI- 01 DE 04
------------	----------------------------

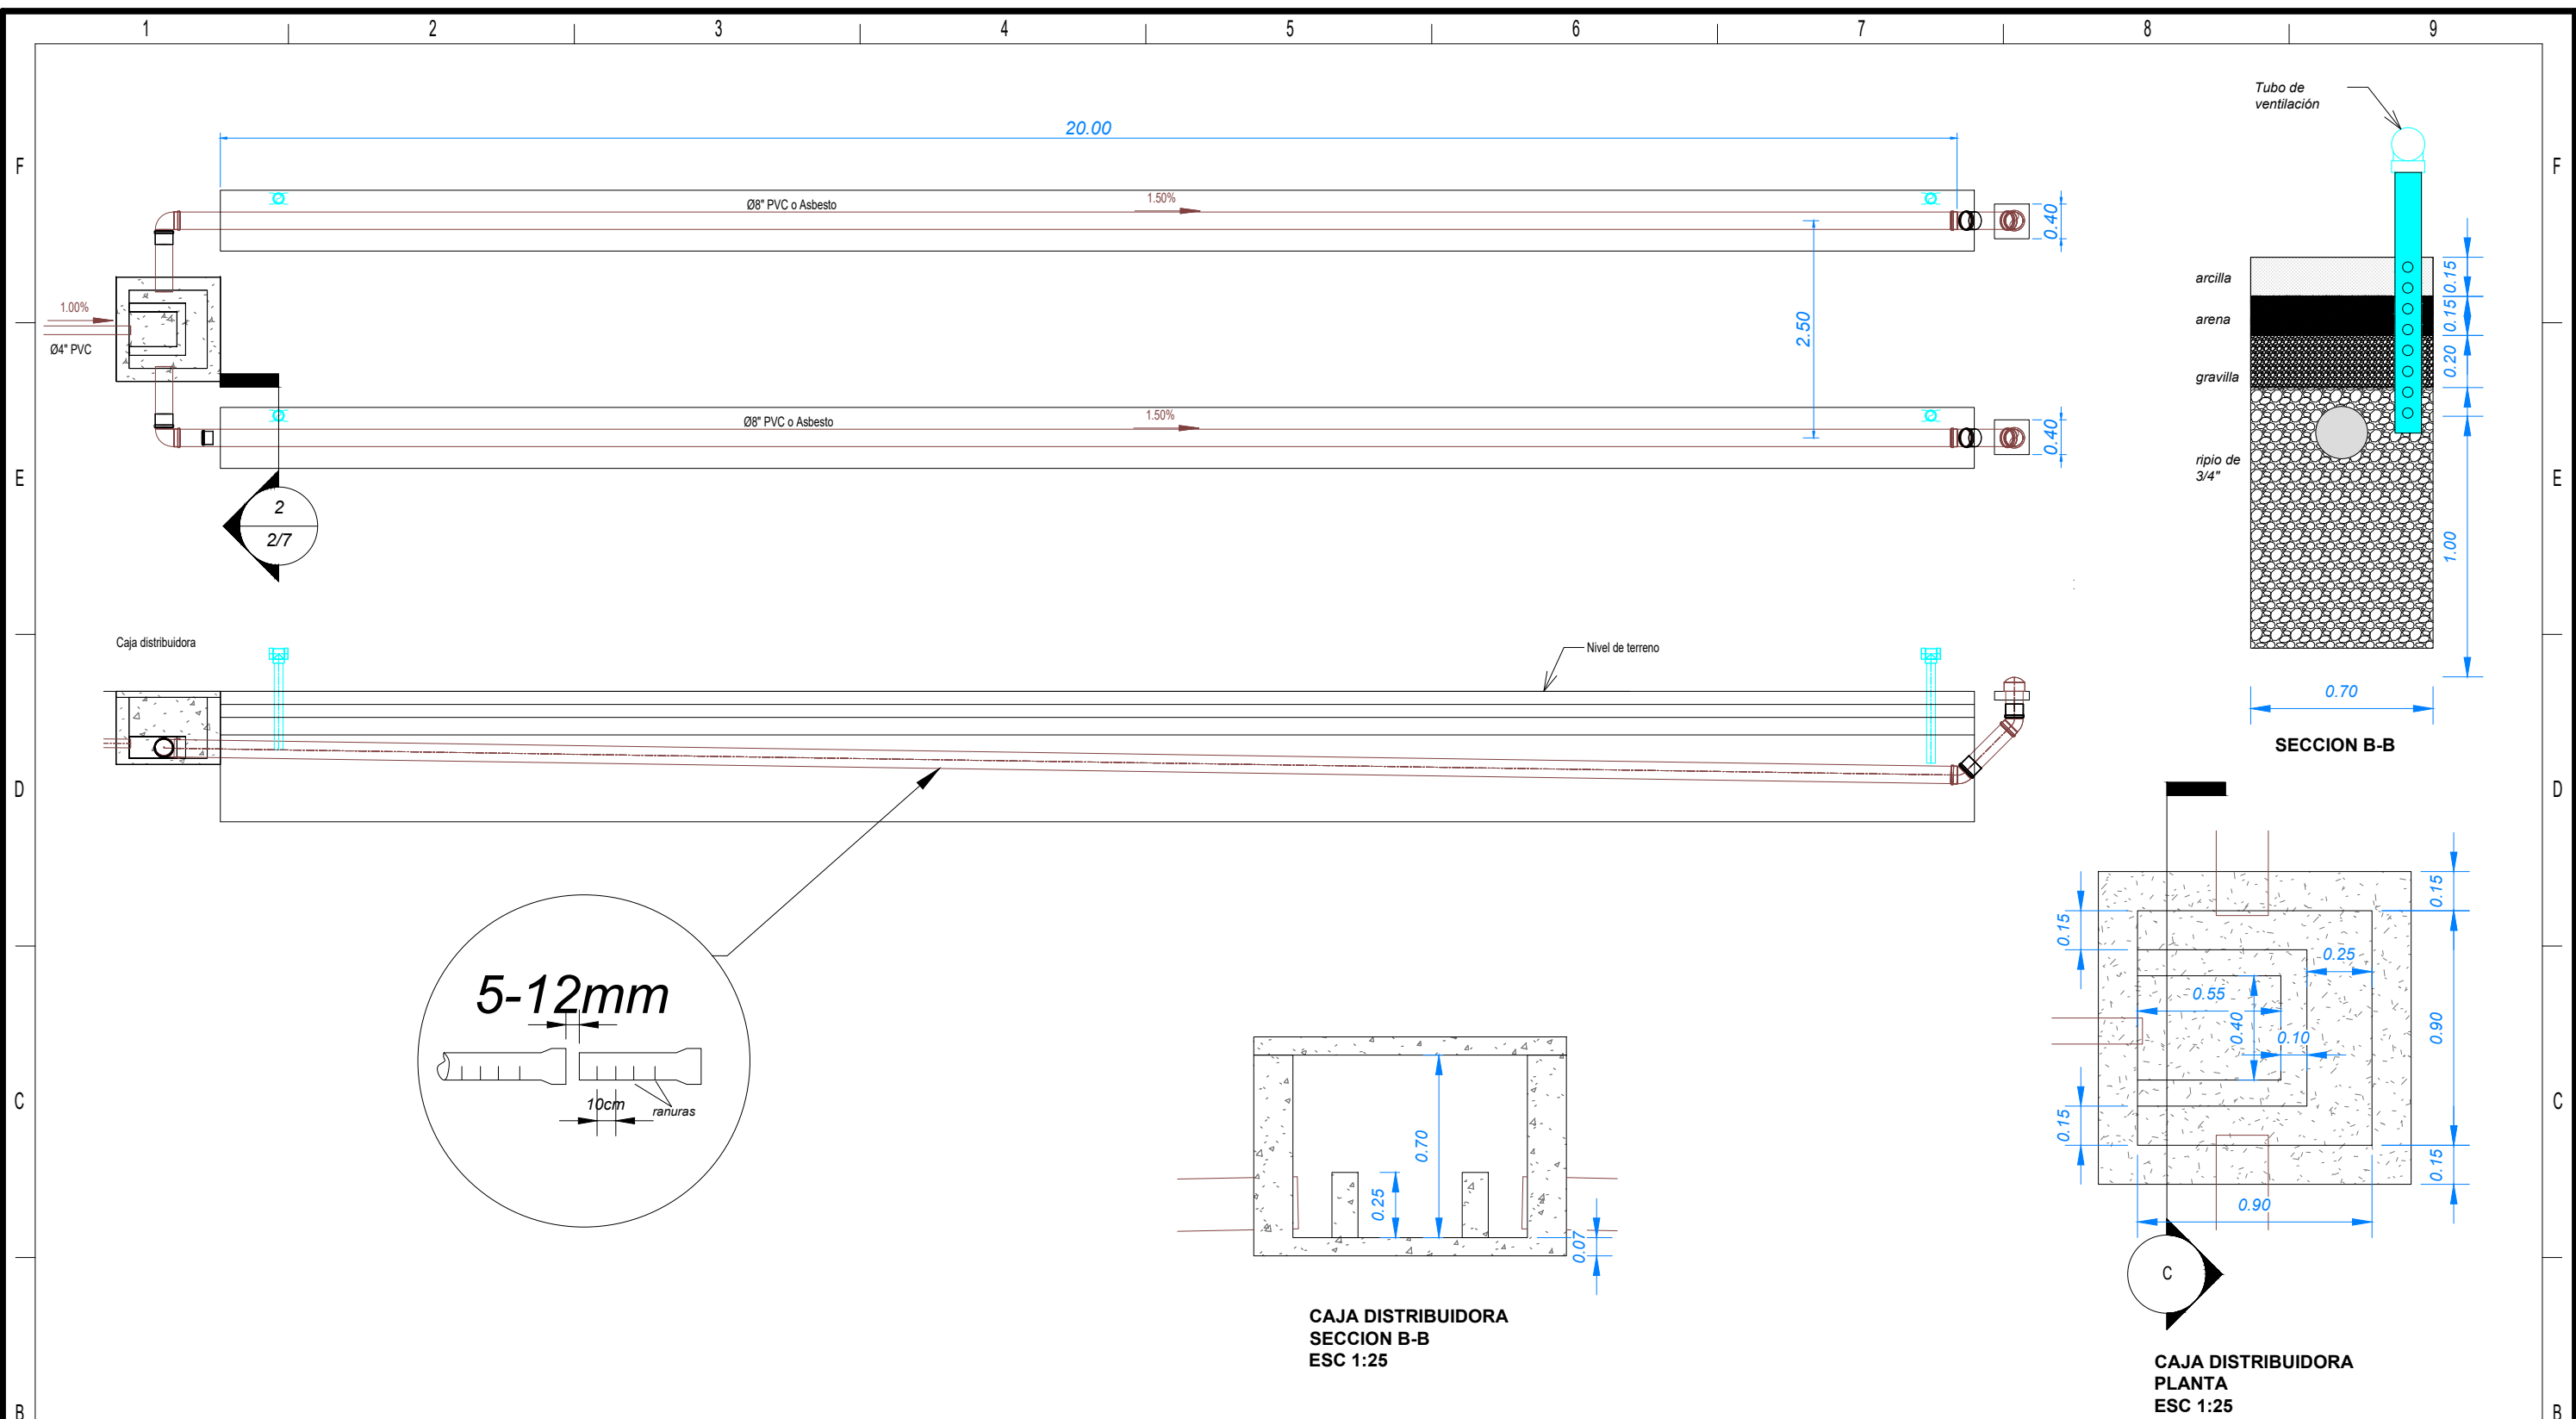**ENERLAN**

Ingeniería & Construcciones

Dirección: Av. Doble Vía a la Guardia, C. Guariyu #65  
N° de Teléfonos: +591 (3) 3255131 Cel: +591 67893031

## SIMBOLOGÍAS

## NOTAS GENERALES

- 1.- Las medidas están expresadas en metros a menos que indique la unidad.

**DIN A3 = 297 mm x 420 mm**

[illegible]

TRANSPORTE DE GAS NATURAL  
GERENCIA DE OPERACIONES  
SANTA CRUZ - BOLIVIA

# SERVICIO DE ESTUDIO DE INGENIERIA A DISEÑO FINAL PARA LA ADECUACION DEL SISTEMA DE AGUAS GRISES Y NEGRAS TUCAVACA KP 226


GOBIERNO AUTONOMO INDIGENA CHARAGUA IYAMBAE

## DISEÑO DE GALERIA FILTRANTE

## PLANO EN PLANTA Y CORTES

ESCALA : Indicada

PLANO Nº : **ENE-PRY-CI-PL/DI- 02 DE 04**

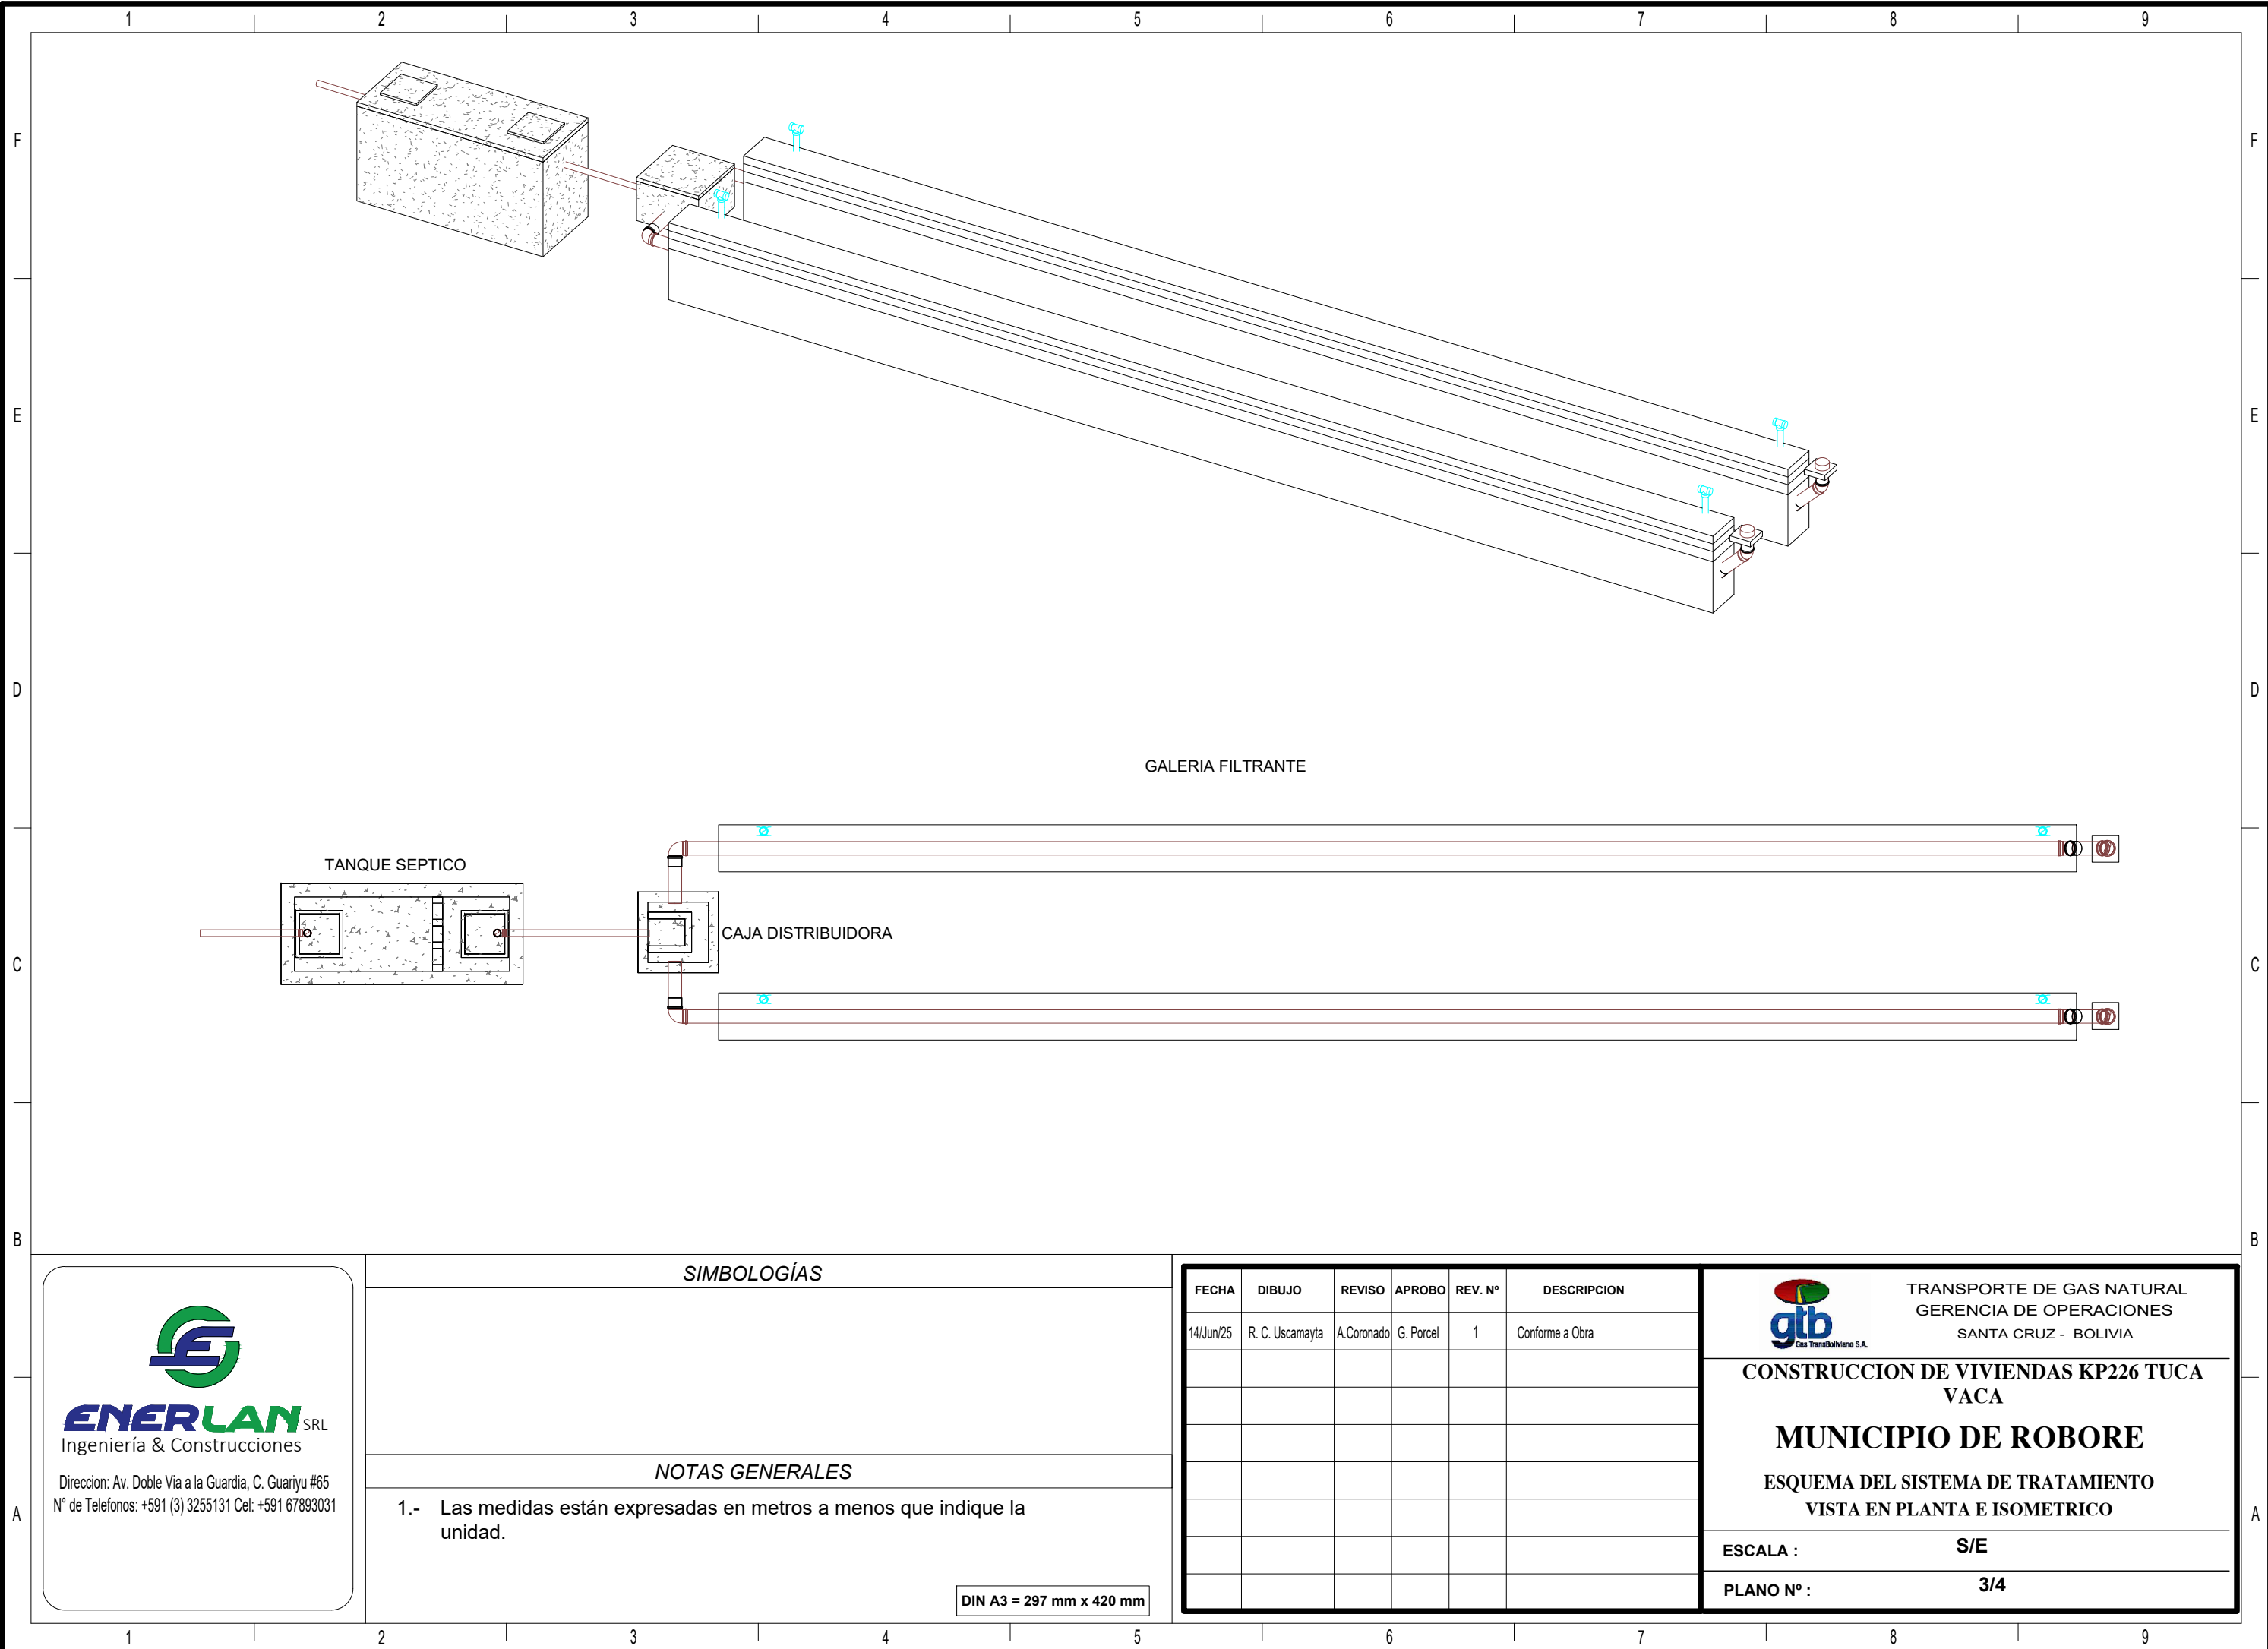




**ENERLAN**<sup>SRL</sup>  
Ingeniería & Construcciones

Dirección: Av. Doble Vía a la Guardia, C. Guarayu #65  
N° de Teléfonos: +591 (3) 3255131 Cel: +591 67893031

SIMBOLOGÍAS	
NOTAS GENERALES	
1.- Las medidas están expresadas en metros a menos que indique la unidad.	
DIN A3 = 297 mm x 420 mm	

FECHA	DIBUJO	REVISO	APROBO	REV. N°	DESCRIPCION
14/Jun/25	R. C. Uscamayta	A. Coronado	G. Porcel	1	Conforme a Obra



TRANSPORTE DE GAS NATURAL  
GERENCIA DE OPERACIONES  
SANTA CRUZ - BOLIVIA

**CONSTRUCCION DE VIVIENDAS KP226 TUCA VACA**

**MUNICIPIO DE ROBORE**

**ESQUEMA DEL SISTEMA DE TRATAMIENTO  
VISTA EN PLANTA E ISOMETRICO**

ESCALA : **S/E**

PLANO N° : **3/4**