



VISTA EN PLANTA
TANQUE SEPTICO
ESC 1:25

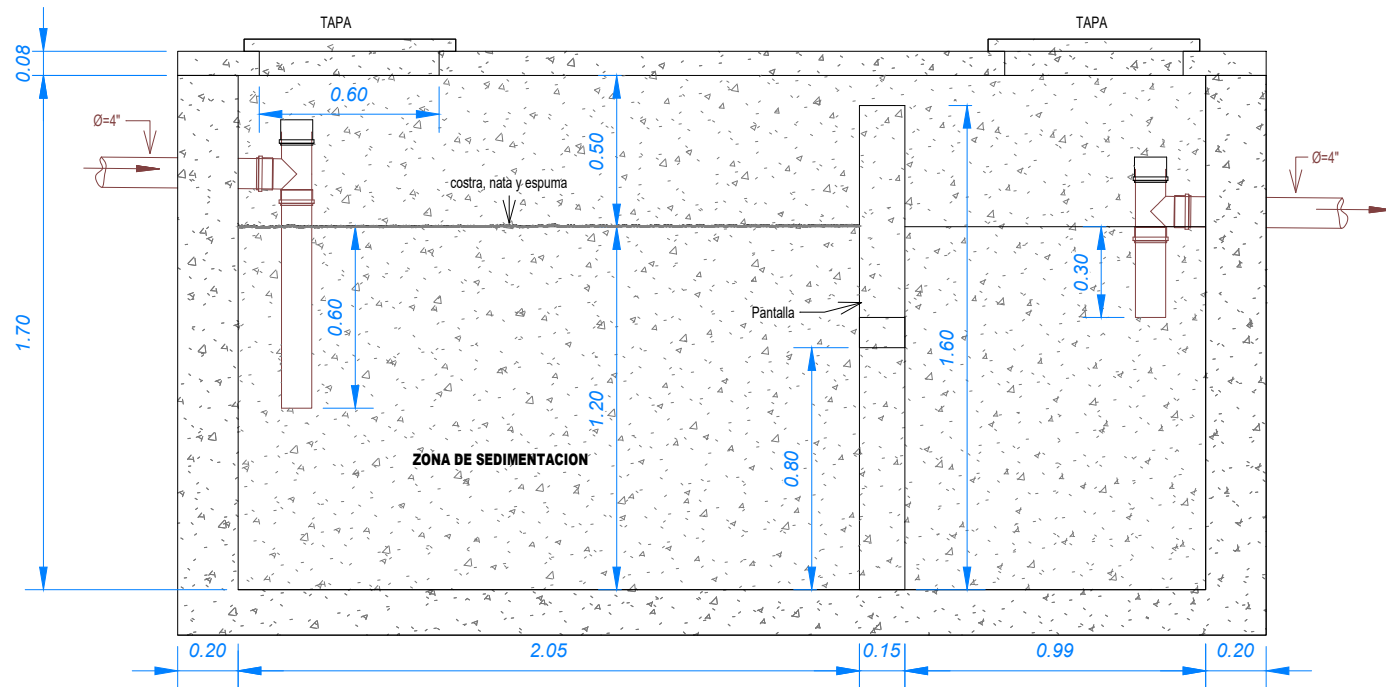

VISTA EN PERFIL
TANQUE SEPTICO
ESC 1:25

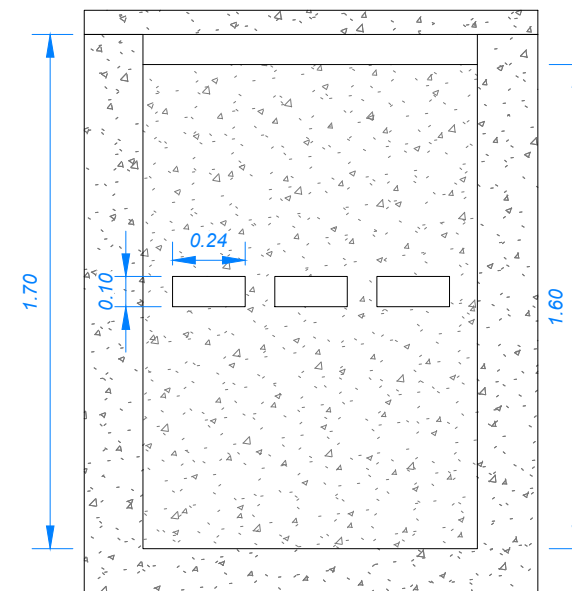

CORTE A-A
PANTALLA
ESC 1:25



ENERLAN
Ingeniería & Construcciones

Dirección: Av. Doble Vía a la Guardia, C. Guarayu #65
Nº de Telefonos: +591 (3) 3255131 Cel: +591 67893031

SIMBOLOGÍAS

NOTAS GENERALES

- Las medidas están expresadas en milímetros a menos que indique la unidad.

DIN A3 = 297 mm x 420 mm

FECHA	DIBUJO	REVISO	APROBO	REV. N°	DESCRIPCION
16/Jun/25	R. C. Uscamayta	A. Coronado	R. Domínguez	1	Revision 1



TRANSPORTE DE GAS NATURAL
GERENCIA DE OPERACIONES
SANTA CRUZ - BOLIVIA


**SERVICIO DE ESTUDIO DE INGENIERIA A DISEÑO
FINAL PARA LA ADECUACION DEL SISTEMA DE
AGUAS GRISES Y NEGRAS TUCAVACA KP 226**

GOBIERNO AUTONOMO INDIGENA CHARAGUA YAMBAE

**DISEÑO DE TANQUE SEPTICO
PLANOS EN PLANTA Y CORTES**

ESCALA : **Indicada**

PLANO N° : **ENE-PRY-CI-PL/DI- 01 DE 04**

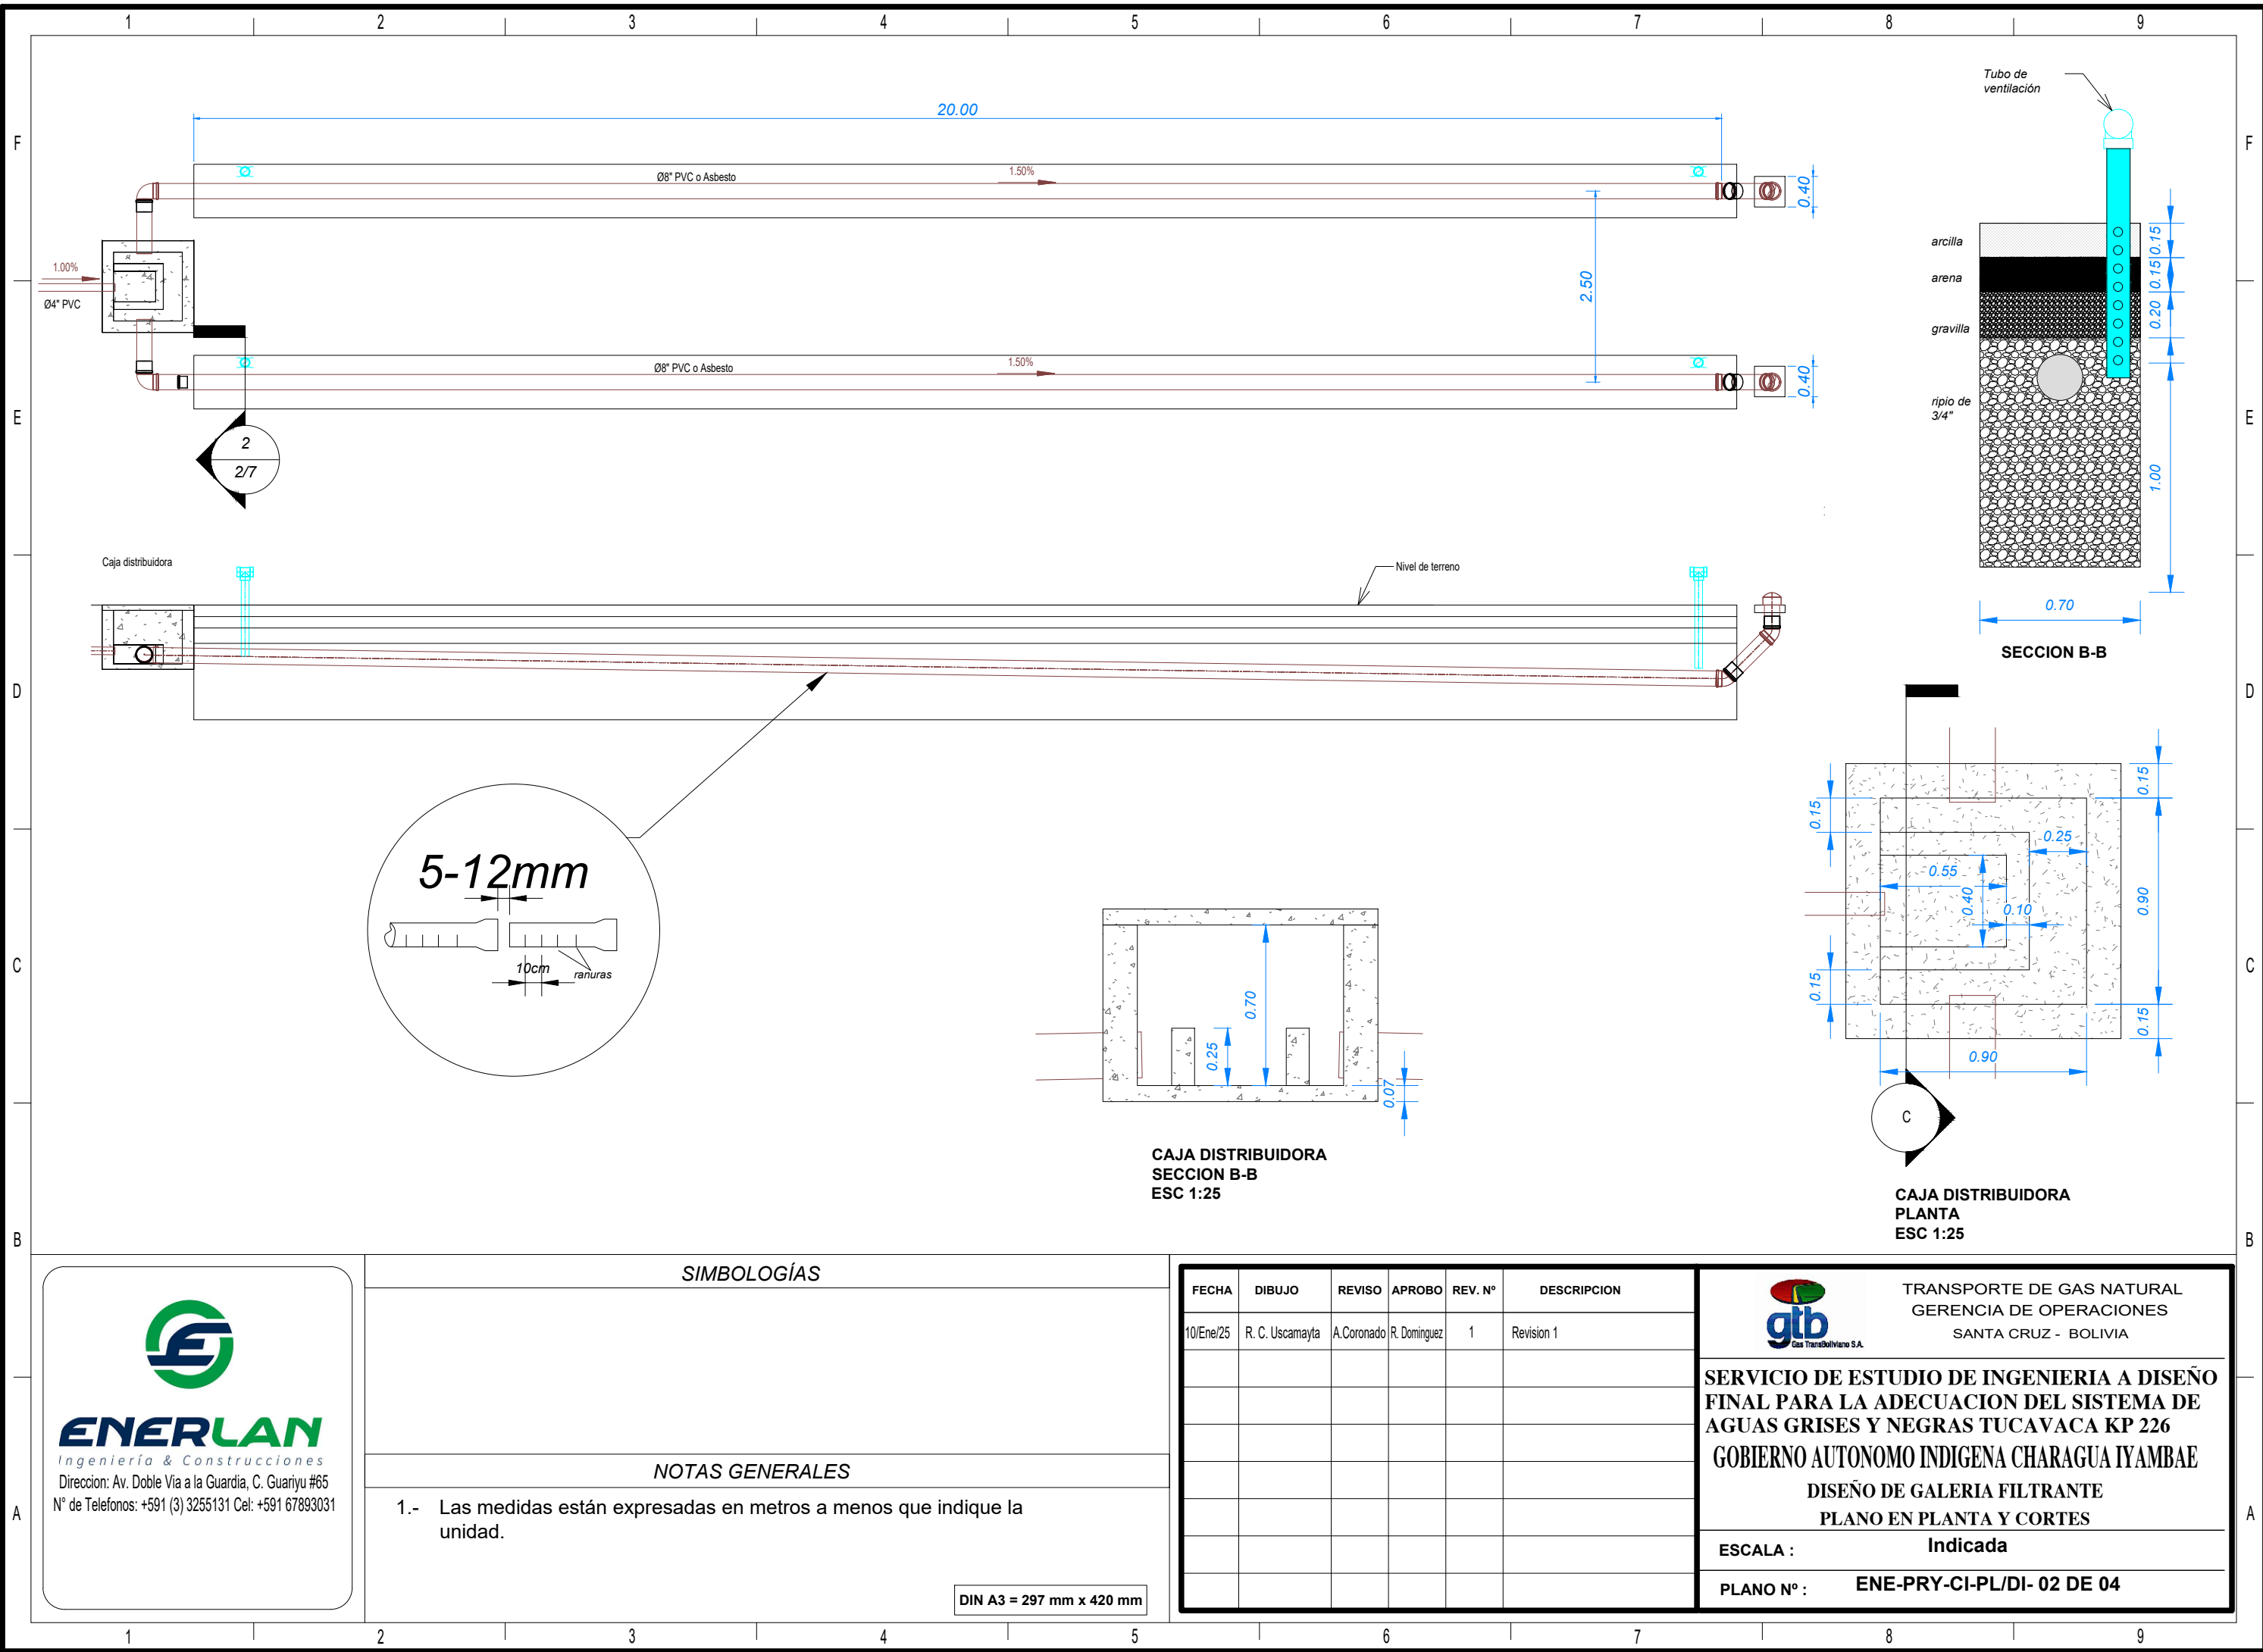



ENERLAN
Ingeniería & Construcciones
Direccion: Av. Doble Vía a la Guardia, C. Guarayu #65
N° de Telefonos: +591 (3) 3255131 Cel: +591 67893031

SIMBOLOGÍAS	
NOTAS GENERALES	
1.- Las medidas están expresadas en metros a menos que indique la unidad.	

DIN A3 = 297 mm x 420 mm

FECHA	DIBUJO	REVISO	APROBO	REV. N°	DESCRIPCION
10/Ene/25	R. C. Uscamayta	A. Coronado	R. Dominguez	1	Revision 1



TRANSPORTE DE GAS NATURAL
GERENCIA DE OPERACIONES
SANTA CRUZ - BOLIVIA

SERVICIO DE ESTUDIO DE INGENIERIA A DISEÑO FINAL PARA LA ADECUACION DEL SISTEMA DE AGUAS GRISES Y NEGRAS TUCAVACA KP 226


GOBIERNO AUTONOMO INDIGENA CHARAGUA YAMBAE

DISEÑO DE GALERIA FILTRANTE

PLANO EN PLANTA Y CORTES

ESCALA : **Indicada**

PLANO N° : **ENE-PRY-CI-PL/DI- 02 DE 04**

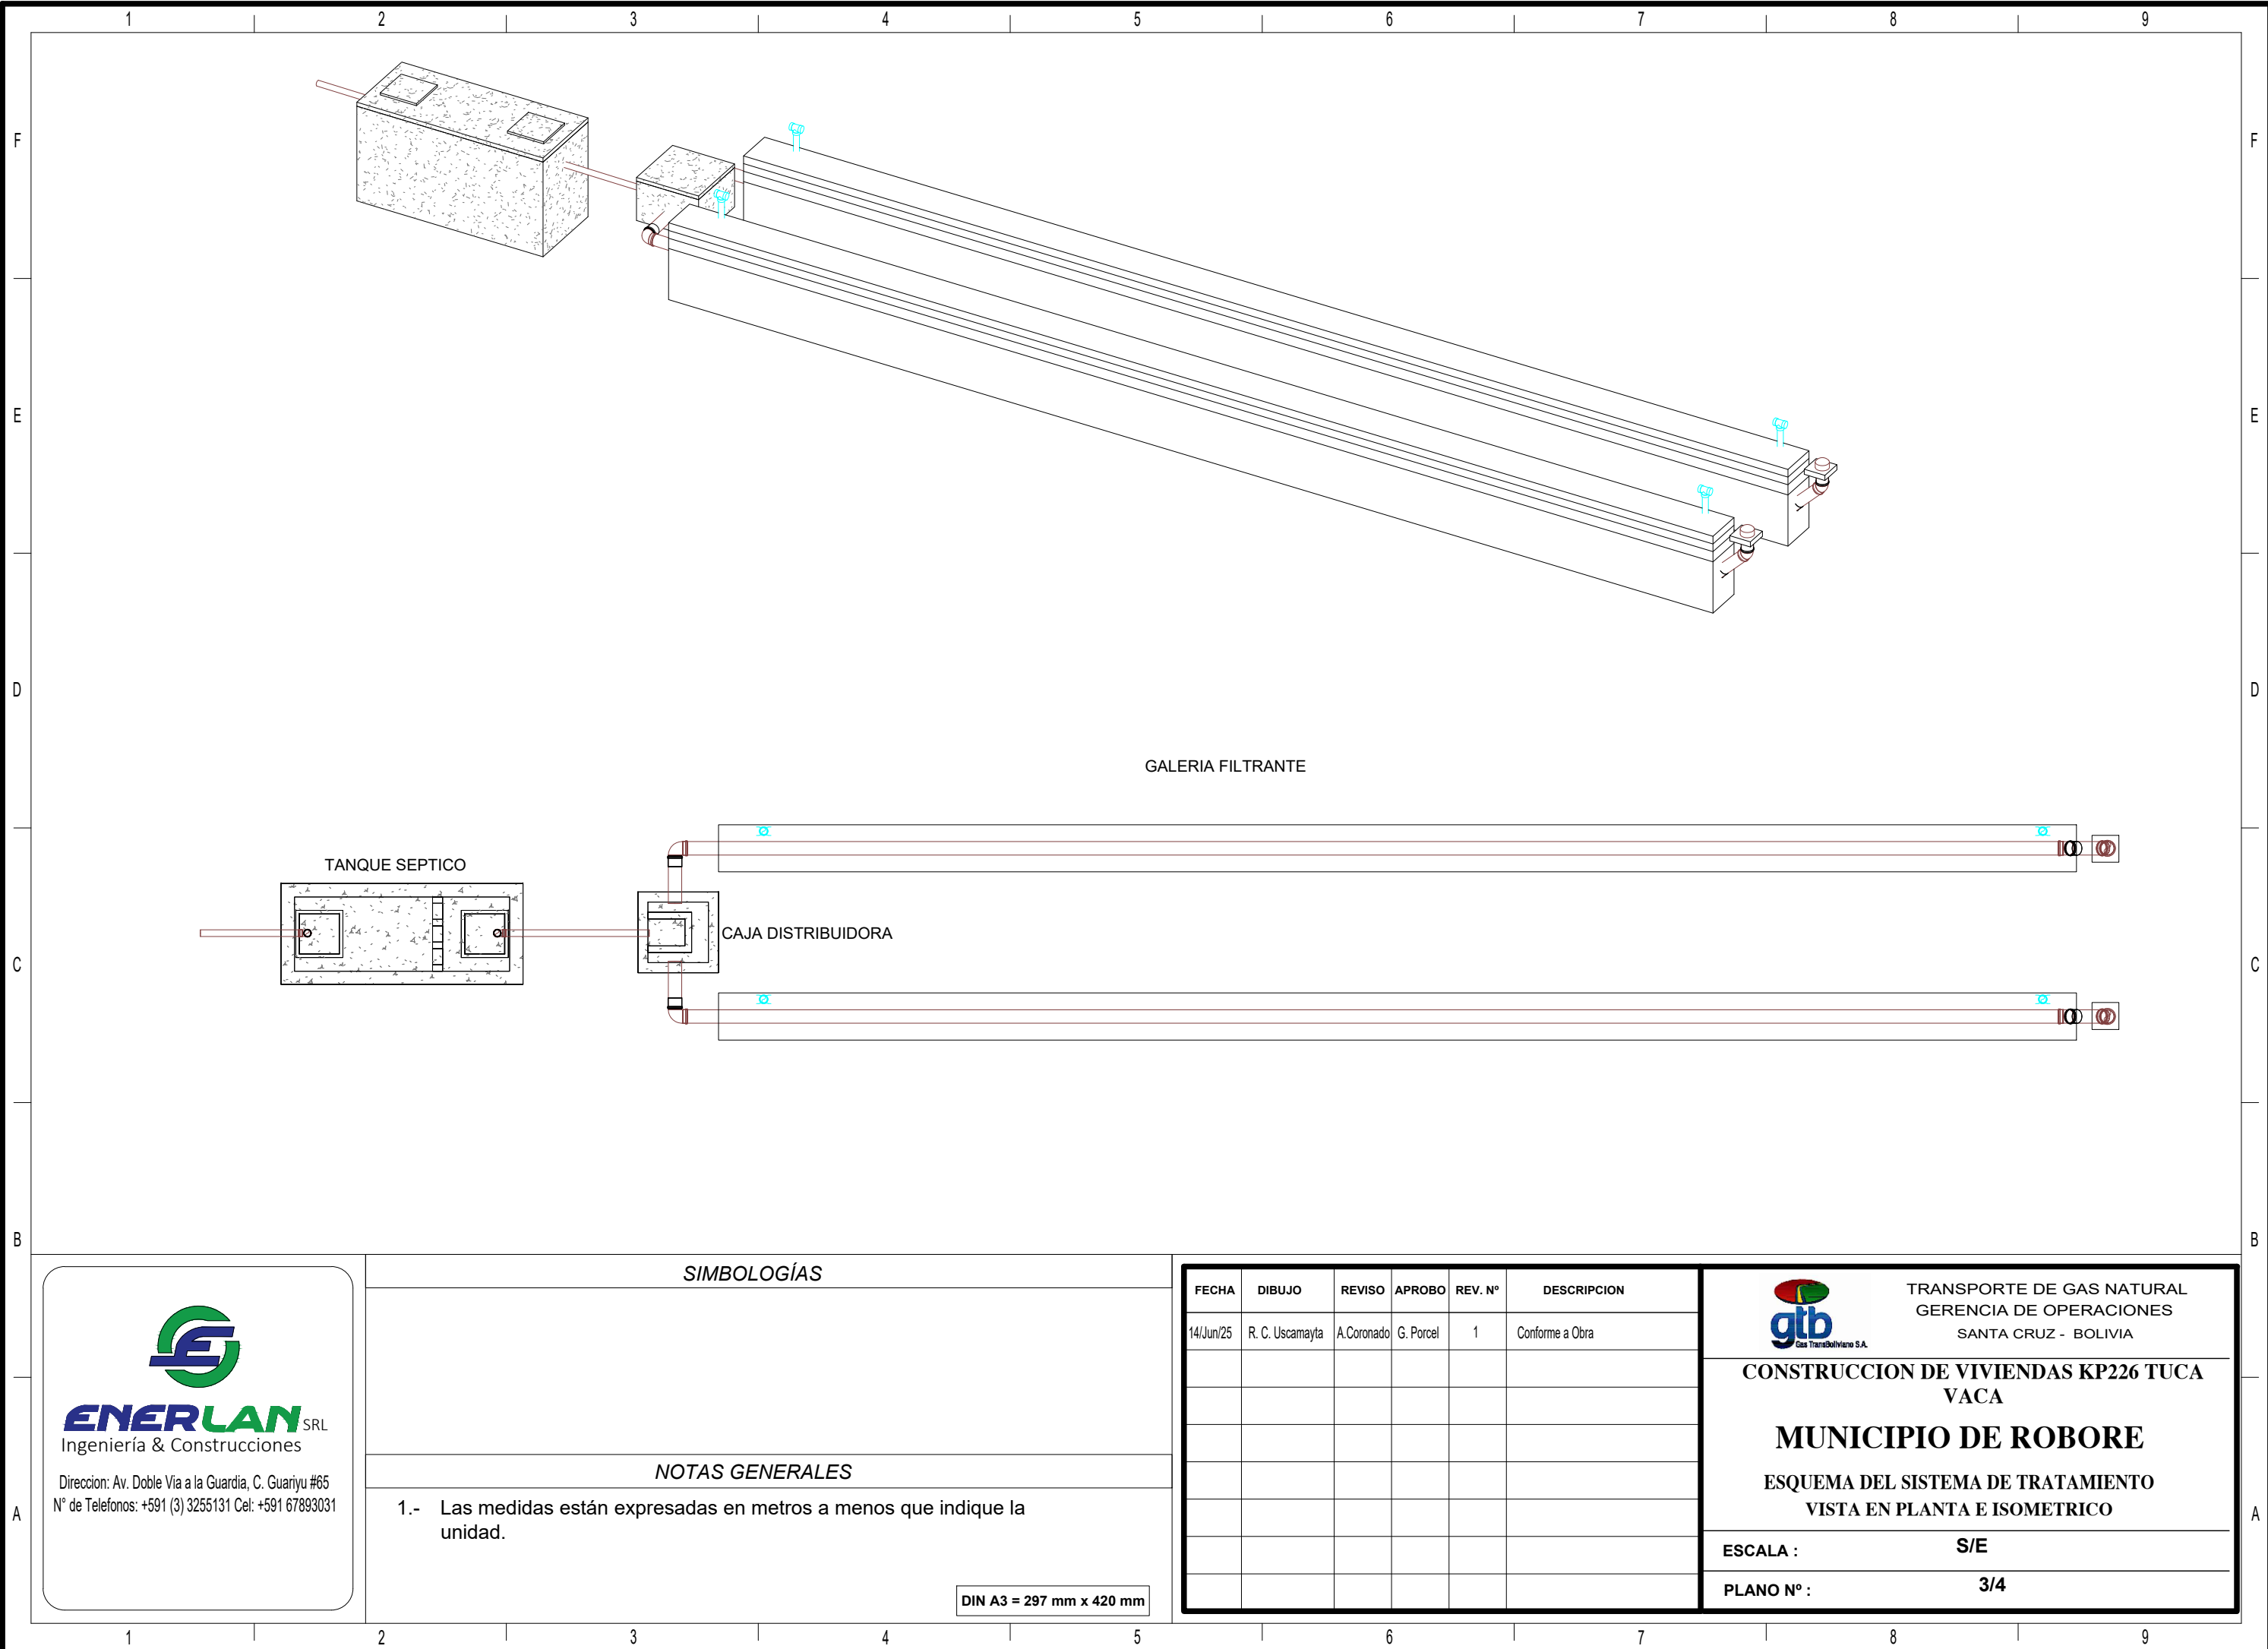

Direccion: Av. Doble Via a la Guardia, C. Guarayu #65
N° de Telefonos: +591 (3) 3255131 Cel: +591 67893031

SIMBOLOGÍAS

NOTAS GENERALES

1.- Las medidas están expresadas en metros a menos que indique la unidad.

DIN A3 = 297 mm x 420 mm

FECHA	DIBUJO	REVISO	APROBO	REV. N°	DESCRIPCION
14/Jun/25	R. C. Uscamayta	A. Coronado	G. Porcel	1	Conforme a Obra



TRANSPORTE DE GAS NATURAL
GERENCIA DE OPERACIONES
SANTA CRUZ - BOLIVIA

CONSTRUCCION DE VIVIENDAS KP226 TUCA
VACA

MUNICIPIO DE ROBORE

ESQUEMA DEL SISTEMA DE TRATAMIENTO
VISTA EN PLANTA E ISOMETRICO

ESCALA : S/E

PLANO N° : 3/4